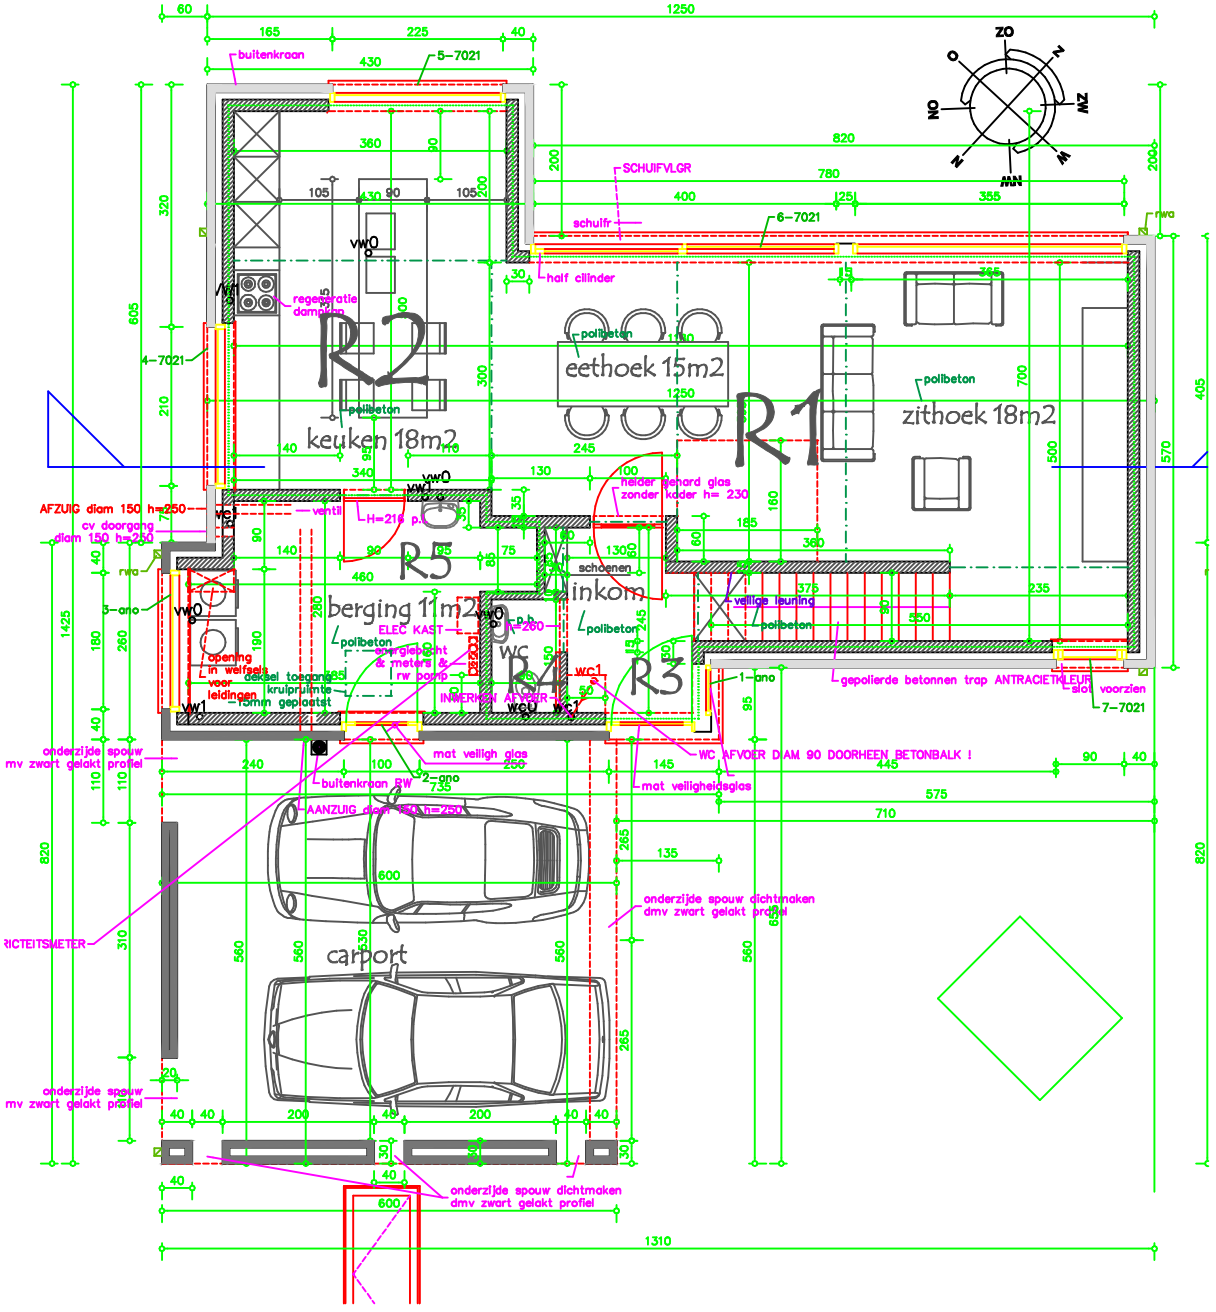GELIJKVLOERS - 121m2 (87.8m2)